

PLANO CONFORME A OBRA

CONDICIONES:

Todos los diseños, esquemas y dibujos indicados en este plano son propiedad de LED-LS SAC y fueron creados y desarrollados para uso exclusivo en conexión con este proyecto.

Estas ideas, diseños, esquemas y planos no podrán ser utilizados por ninguna persona, firma o corporación cualquiera sea el propósito, sin el permiso escrito.

MODIFICACIONES

fecha	descripcion
Noviembre 2018	Conforme a obra

OBRA

LA POSITIVA
LIMA PERÚ

Proyecto de iluminación

ETAPA: 02

REVISION: V2

PLANO: ELEVACIONES

ESCALA: 1:125

FECHA: NOV.2018

DIBUJO SM | CHEQUEO SM


ARCHIVO LED-LS_LAPOSITIVA.DWG

IL-01

ZONA CÚPULA-REMATE
VISTA DESPIECE

REMATE - CÚPULA
03 LÍNEAS DE 12 TIRAS CADA UNA.

TIRA LED RGB

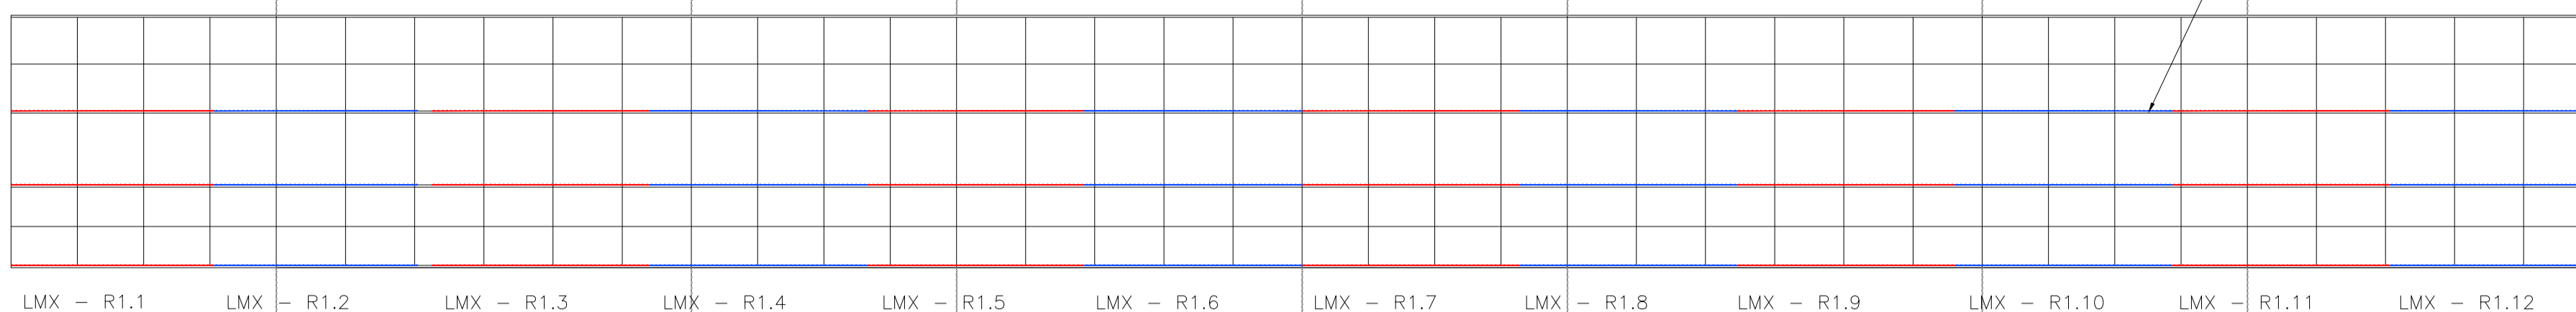

ELEVACIÓN JAVIER PRADO

ELEVACIÓN MASÍAS

