PLANO DE FCR
ESQUEMA DE CONEXIÓN - SISTEMA RGB
ZONA PLAZA CENTRAL

-AS BUILT-

Todo el contenido de este documento es propiedad de Parque Arauco, y debe ser tratado confidencialmente. Este documento es confiado a quien lo recibe solamente para su información y orientación.
No puede ser copiado, reproducido, leído por terceros ni usado para otro propósito que el indicado sin la aprobación escrita de Parque Arauco Todas las copias o extractos deben ser tratados en igual forma.

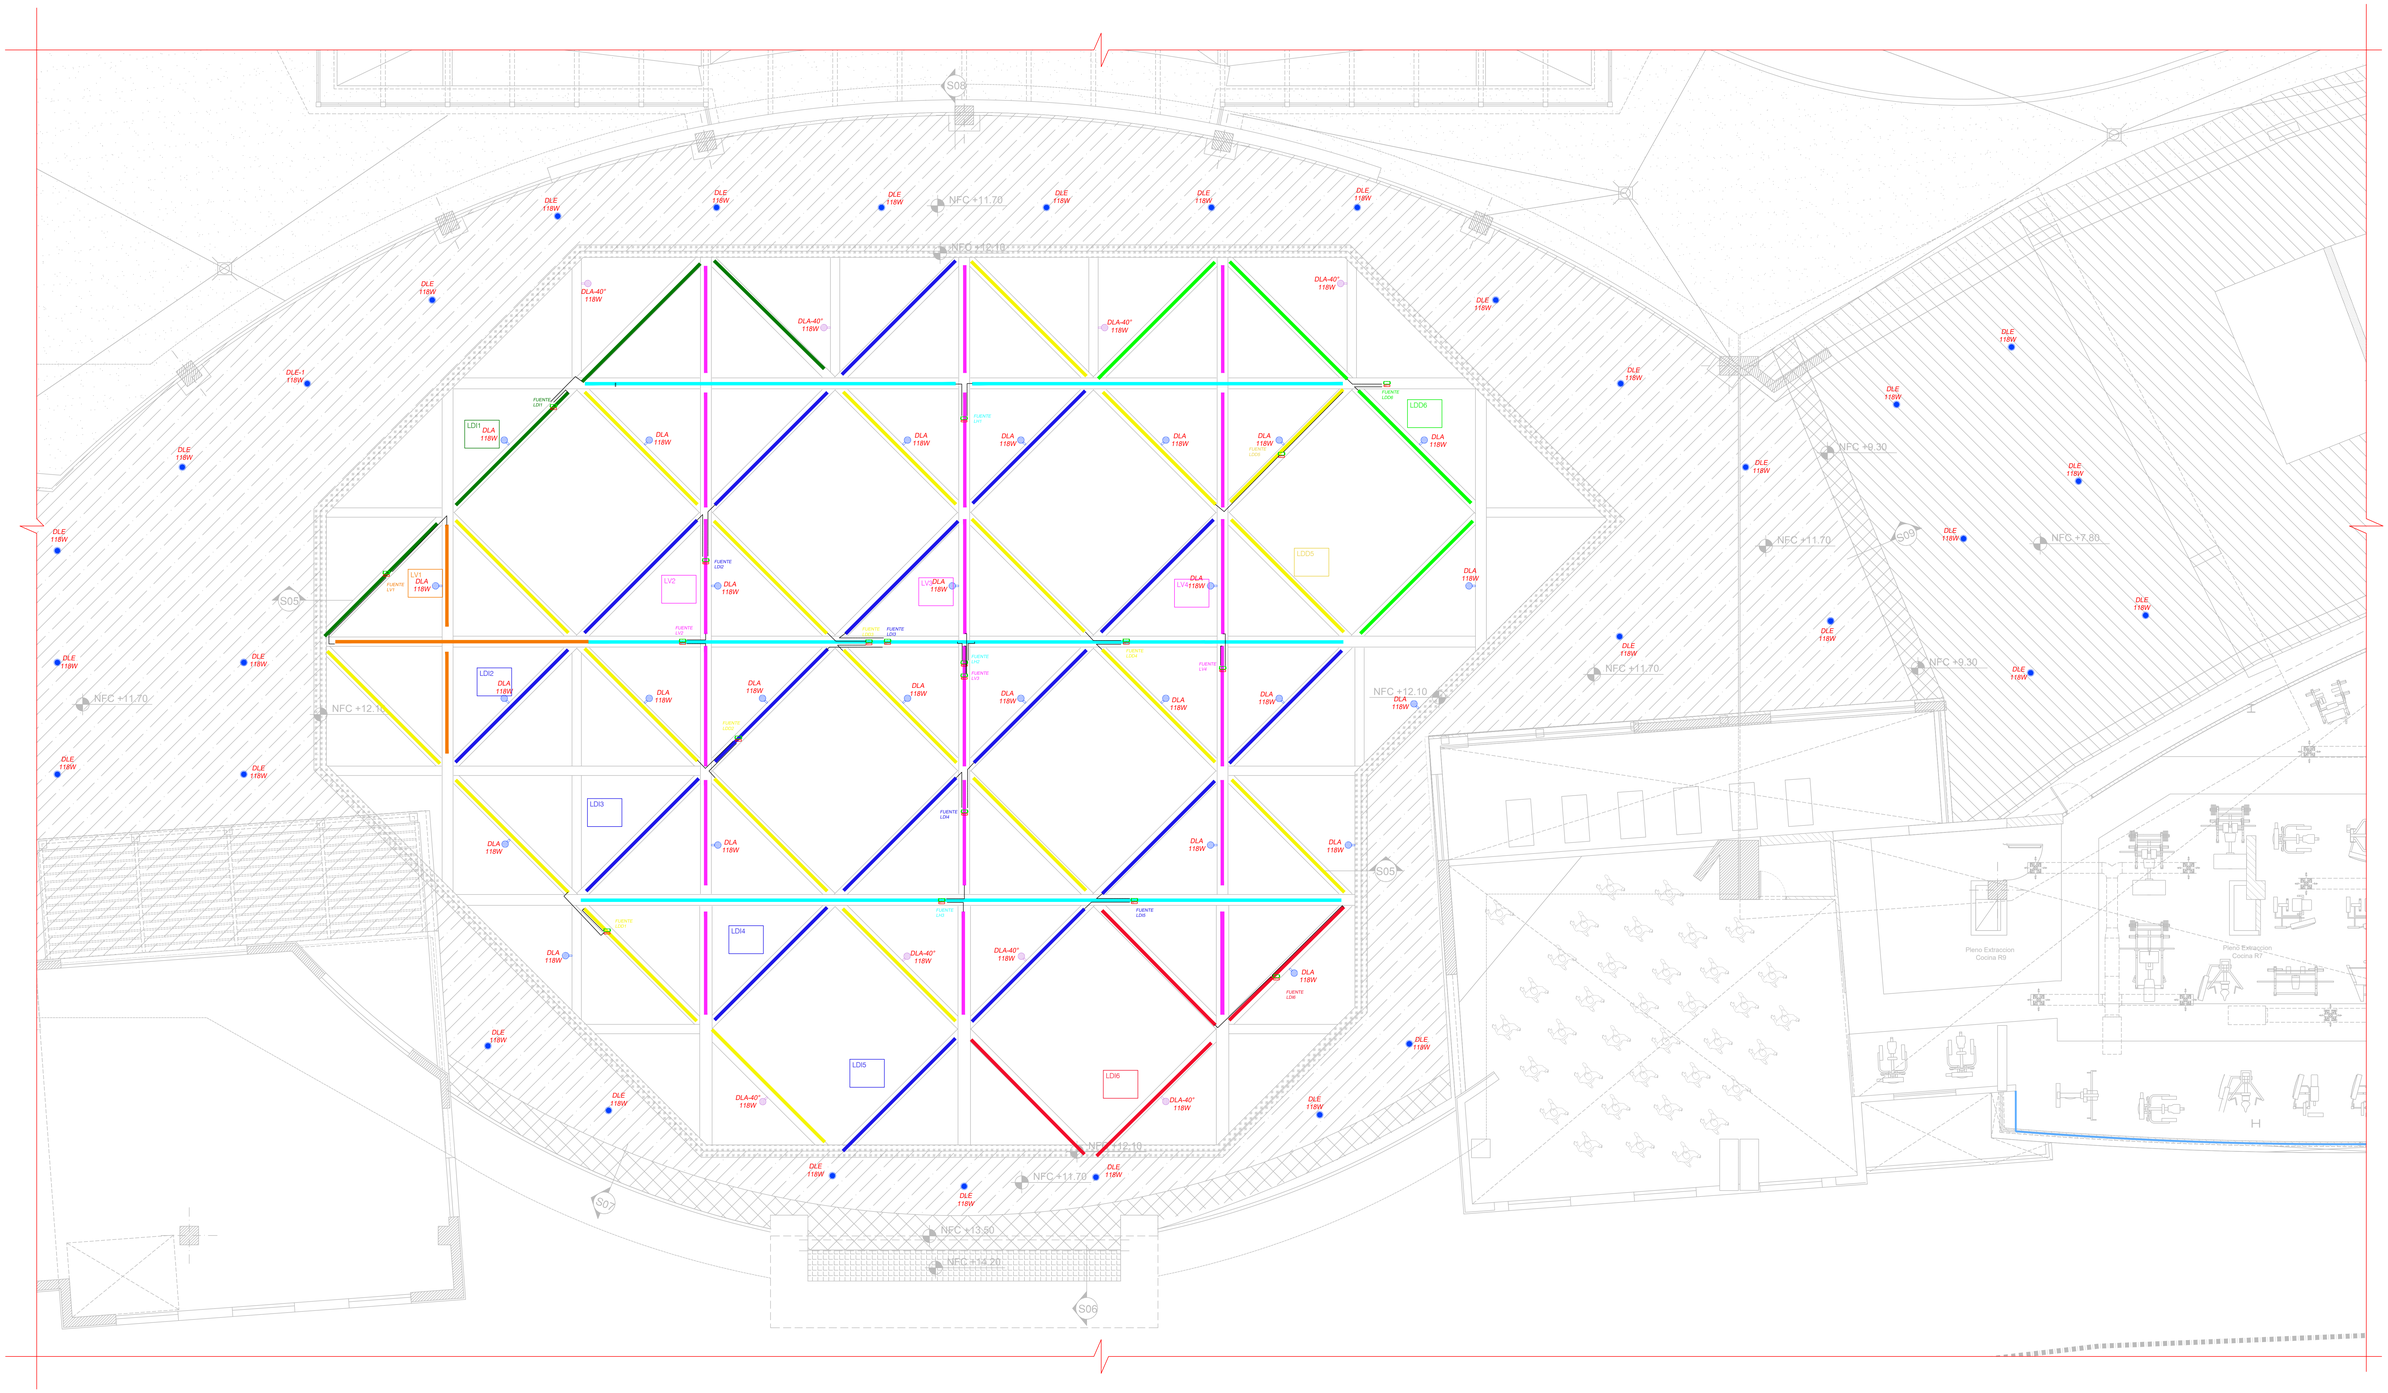

CODIGO	PLANO DE REFERENCIA
PAP-005-A-00	- - - - - - - -

REV.	CONTROL DE CAMBIOS	FECHA	POR:
00	- - - - - - - -	00/00/00	-.-

SUBCONTRATISTA			CONSULTORA			GERENCIA E INSPECCIÓN TÉCNICA DE OBRAS		
DIBUJO:	N. TÁVARA	01/11/16	ESPECIALISTA:	-.- - - - -	00/00/00	SUPERVISADO POR:	R. SUEROS	00/00/00
REVISADO POR:	N. TÁVARA	01/11/16	REVISADO POR:	-.- - - - -	00/00/00	REVISADO POR:	J. RODRIGUEZ	00/00/00

ESQUEMA DE CONEXIÓN - SISTEMA RGB DE PLAZA CENTRAL

IMPLEMENTACION CCPL
AV. LAMBRAMANI No. 325, LOTE 2, SECTOR LAMBRAMANI, AREQUIPA

ILUMINACIÓN LED

PLANO CODIGO: PAP-005-A-(EC-01)
REV. 00

EC-01